


牟定县戍街乡地石么砂场露天采场排水系统竣工图

1:2000

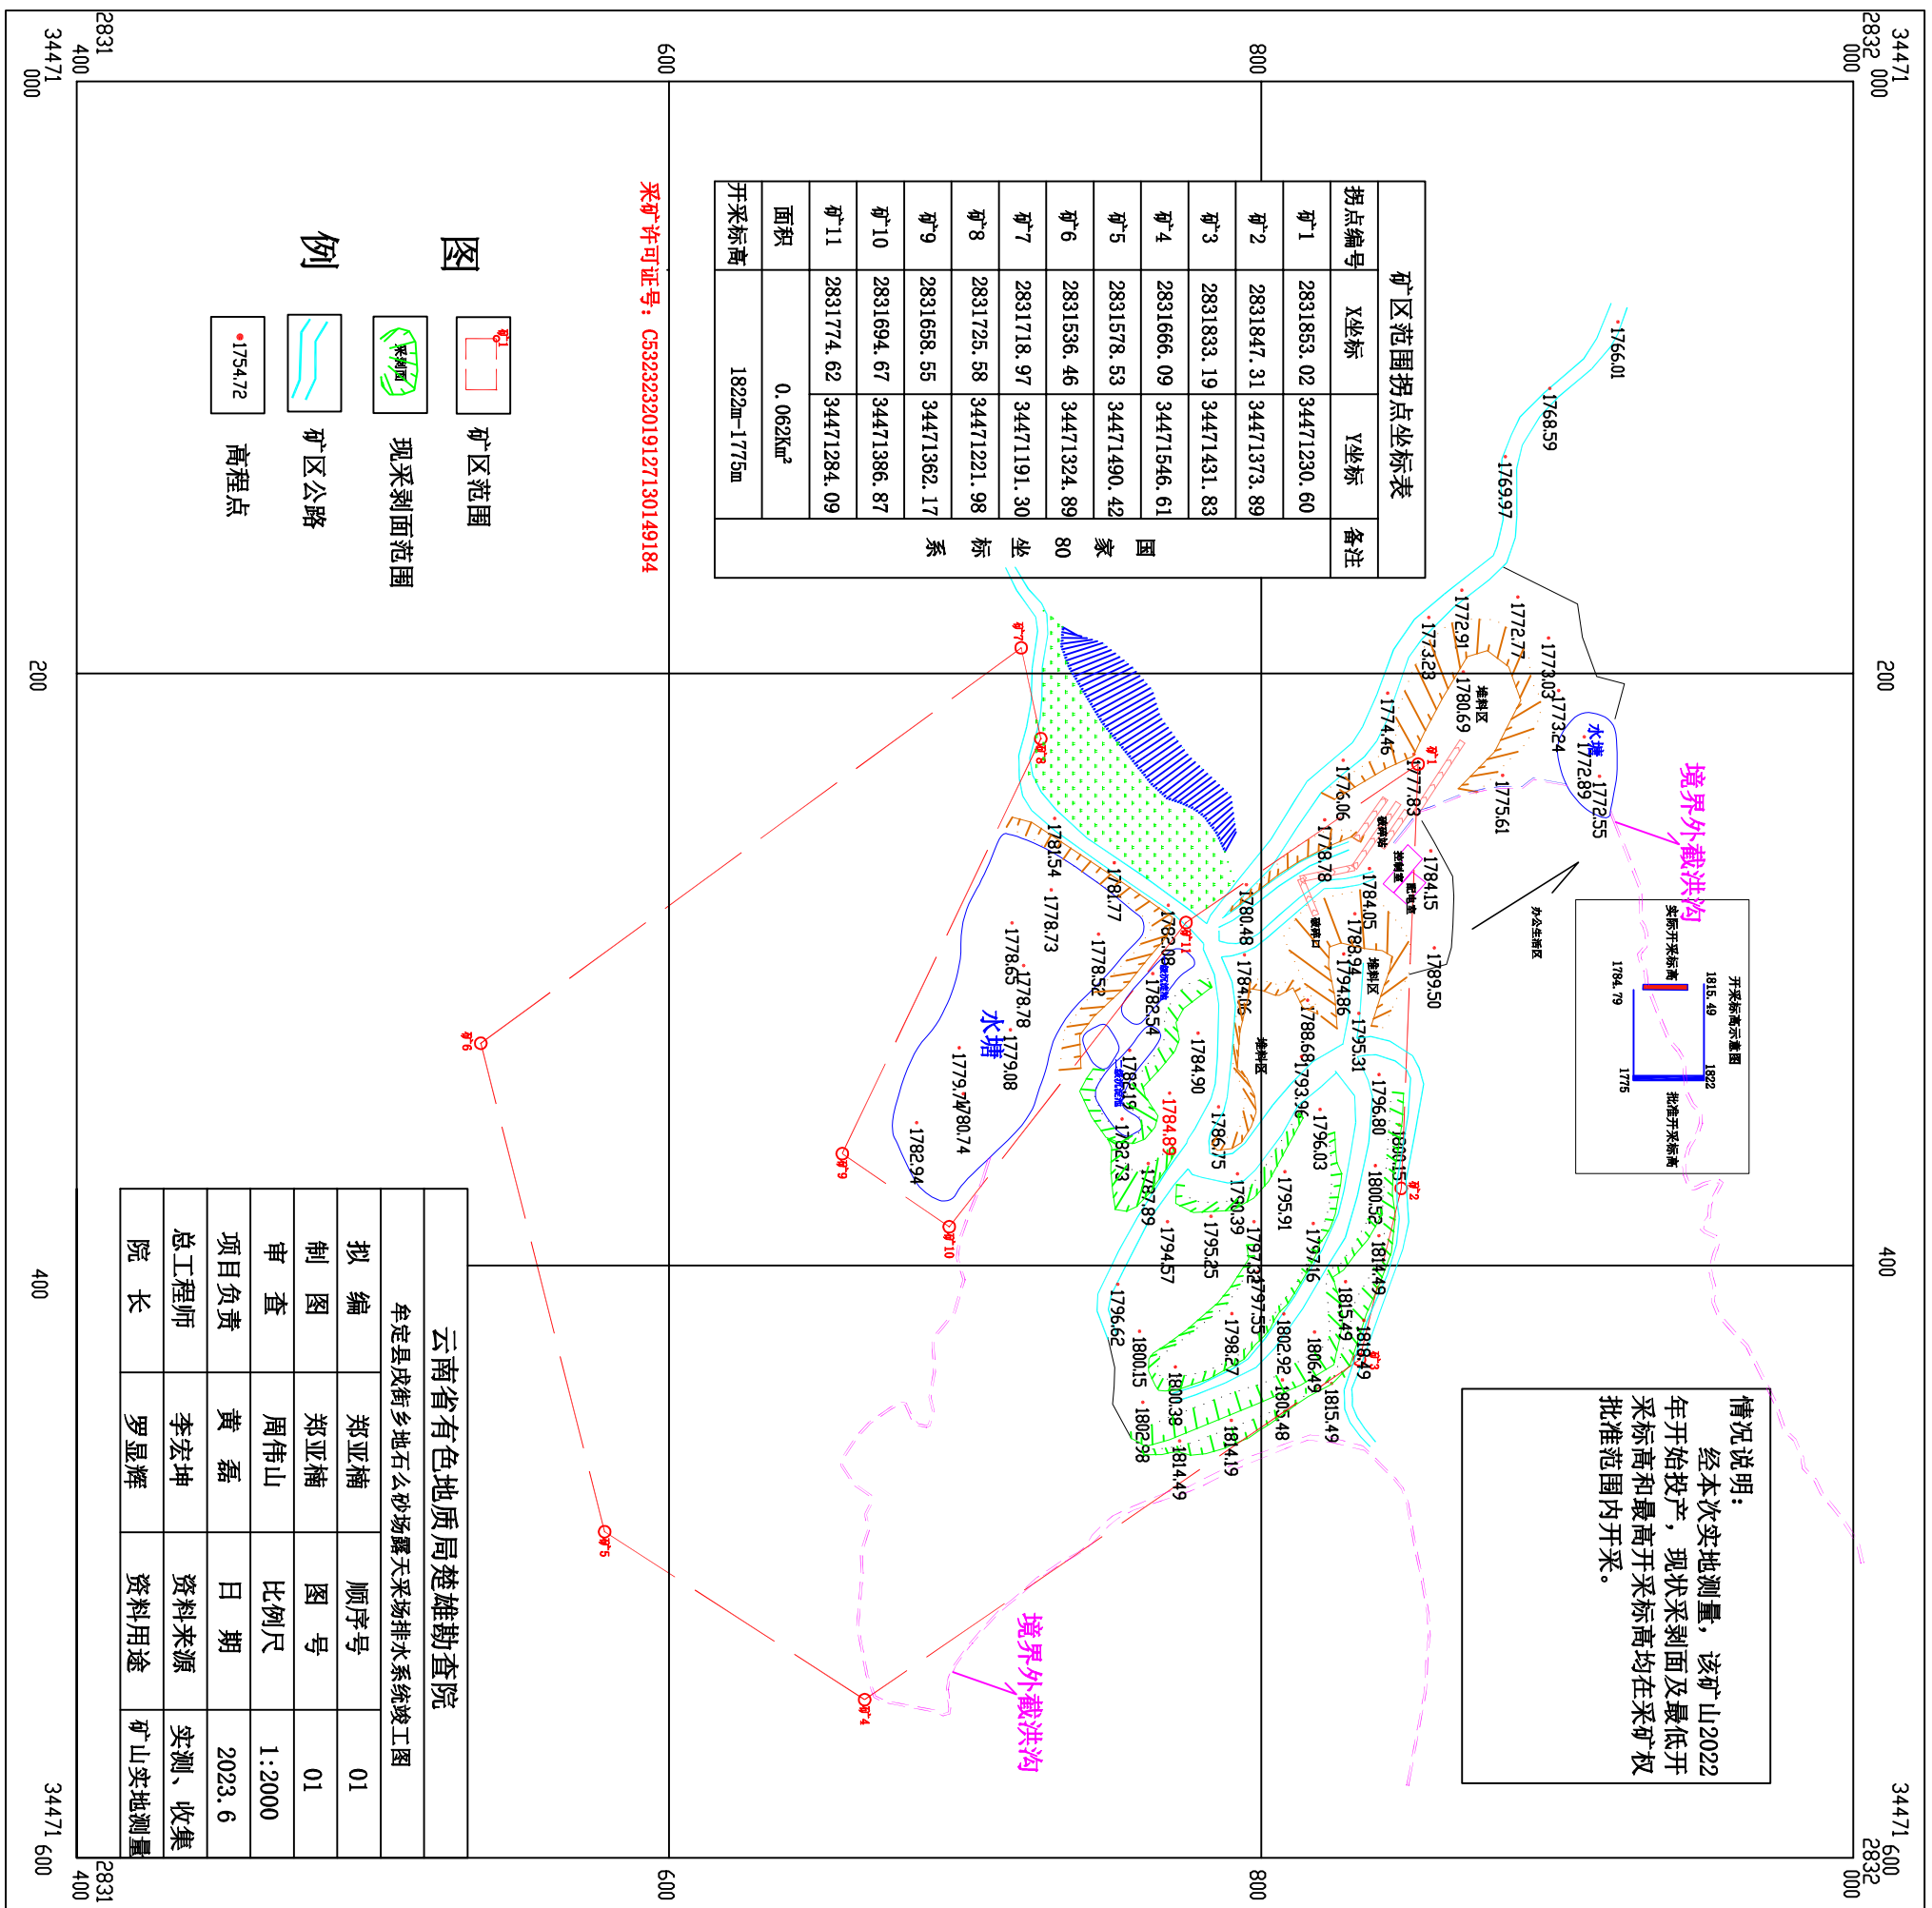

拐点编号	X坐标	Y坐标	备注
矿1	2831853.02	34471230.60	
矿2	2831847.31	34471373.89	
矿3	2831833.19	34471431.83	
矿4	2831666.09	34471546.61	
矿5	2831578.53	34471490.42	
矿6	2831536.46	34471324.89	
矿7	2831718.97	34471191.30	
矿8	2831725.58	34471221.98	
矿9	2831658.55	34471362.17	
矿10	2831694.67	34471386.87	
矿11	2831774.62	34471284.09	
面积	0.062Km ²		
开采标高	1822m-1775m		

采矿许可证号: C5323232019127130149184

图例

- 矿区范围
- 现采剥面范围
- 矿区公路
- 高程点

云南省有色地质局楚雄勘查院			
牟定县戍街乡地石么砂场露天采场排水系统竣工图			
拟编	郑亚楠	顺序号	01
制图	郑亚楠	图号	01
审查	周伟山	比例尺	1:2000
项目负责人	黄磊	日期	2023.6
总工程师	李宏坤	资料来源	实测、收集
院长	罗显辉	资料用途	矿山实地测量

情况说明:
经本次实地测量, 该矿山2022年开始投产, 现状采剥面及最低开采标高和最高开采标高均在采矿权批准范围内开采。

国家80坐标系, 1985国家高程基准。